


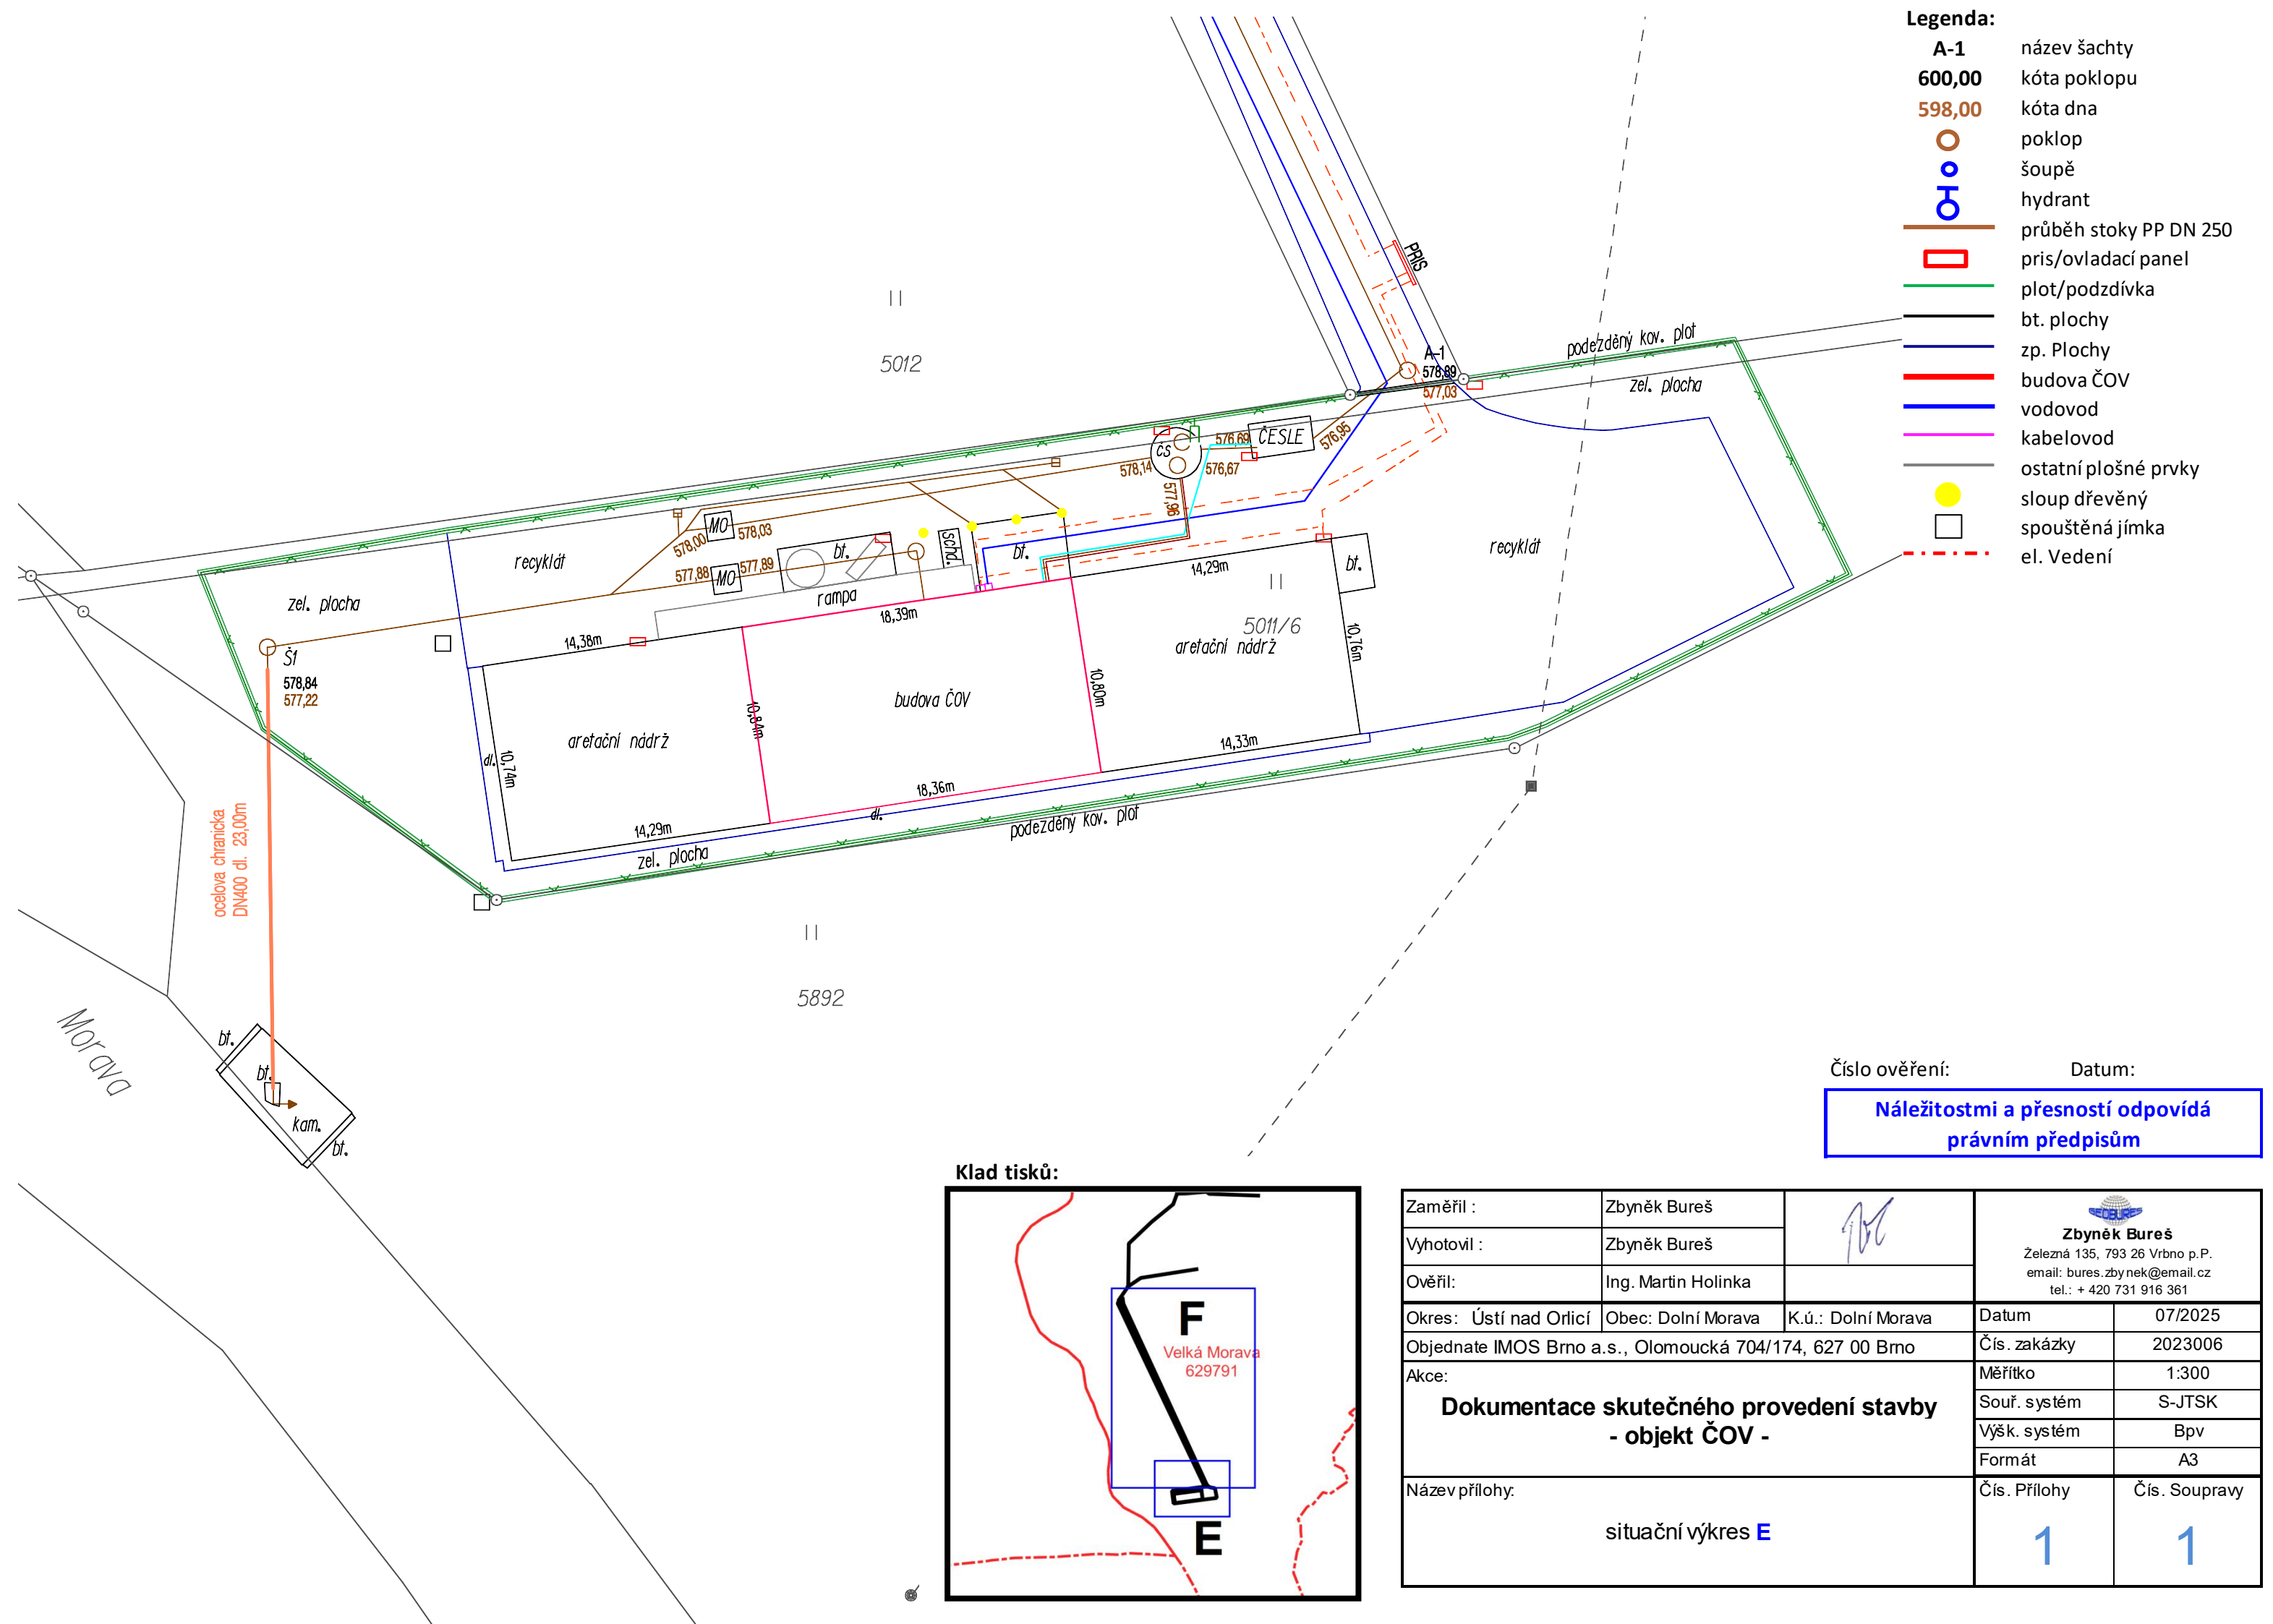

Legenda:


- A-1 název šachty
- 600,00 kóta poklopu
- 598,00 kóta dna
- poklop
- šoupě
- hydrant
- průběh stoky PP DN 250
- pris/ovladací panel
- plot/podzdívka
- bt. plochy
- zp. Plochy
- budova ČOV
- vodovod
- kabelovod
- ostatní plošné prvky
- sloup dřevěný
- spouštěná jímka
- - - el. Vedení

Číslo ověření:

Datum:

Náležitostmi a přesností odpovídá
právním předpisům

Klad tisků:

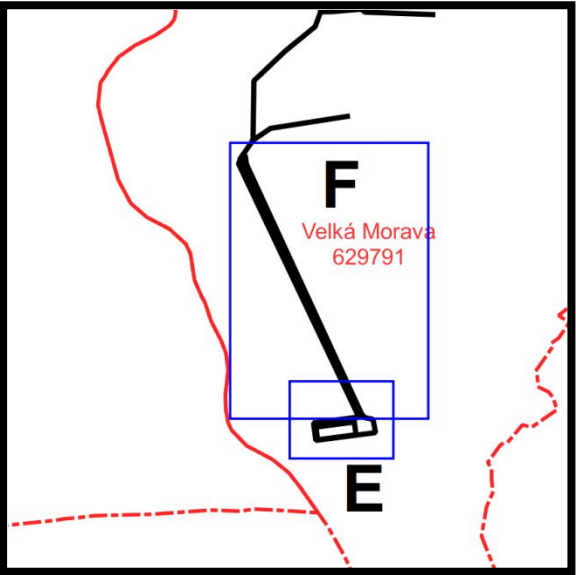

Zaměřil :	Zbyněk Bureš		Zbyněk Bureš Železná 135, 793 26 Vrbno p.P. email: bureš.zbynek@email.cz tel.: + 420 731 916 361	
Vyhotovil :	Zbyněk Bureš			
Ověřil:	Ing. Martin Holinka			
Okres: Ústí nad Orlicí	Obec: Dolní Morava	K.ú.: Dolní Morava	Datum	07/2025
Objednate IMOS Brno a.s., Olomoucká 704/174, 627 00 Brno			Čís. zakázky	2023006
Akce: Dokumentace skutečného provedení stavby - objekt ČOV -			Měřítko	1:300
			Souř. systém	S-JTSK
			Výšk. systém	Bpv
			Formát	A3
Název přílohy:			Čís. Přílohy	Čís. Soupravy
situační výkres E			1	1