


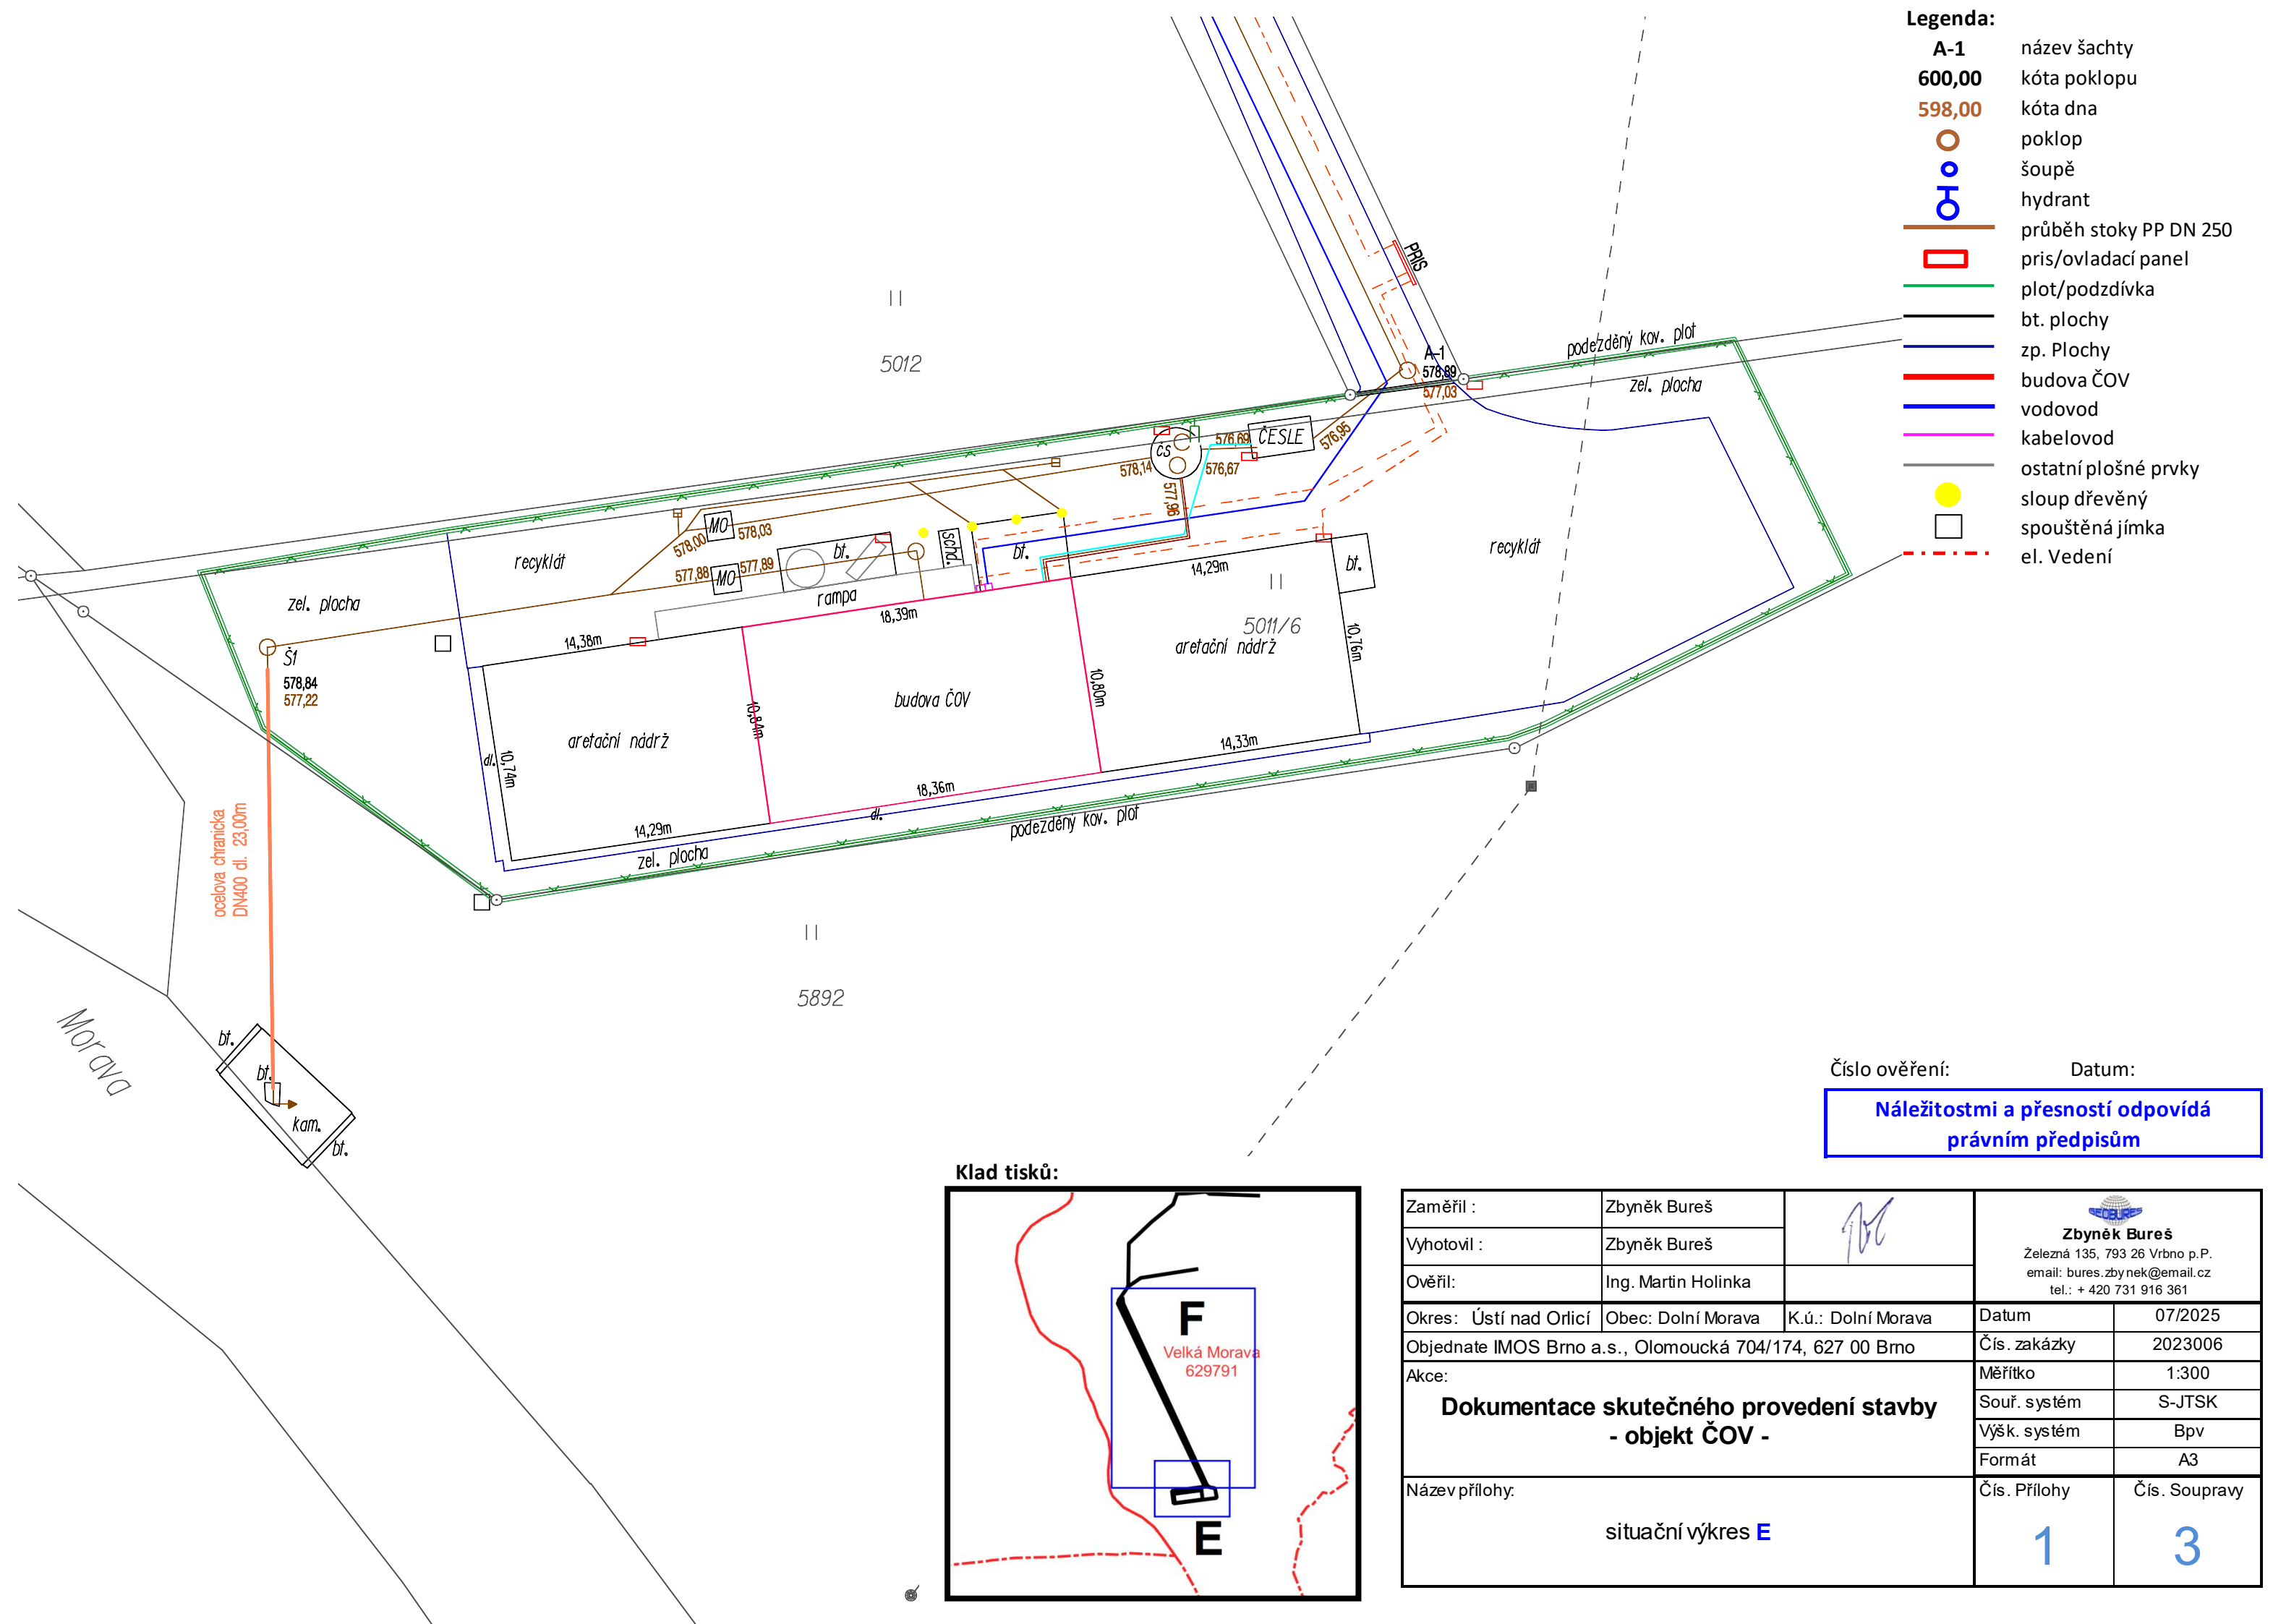


- Legenda:**
- A-1 název šachty
 - 600,00 kóta poklopu
 - 598,00 kóta dna
 - poklop
 - šoupě
 - hydrant
 - průběh stoky PP DN 250
 - pris/ovladací panel
 - plot/podzdívka
 - bt. plochy
 - zp. Plochy
 - budova ČOV
 - vodovod
 - kabelovod
 - ostatní plošné prvky
 - sloup dřevěný
 - spouštěná jímka
 - - - el. Vedení

Číslo ověření: Datum:

**Náležitostmi a přesností odpovídá
právním předpisům**

Klad tisků:

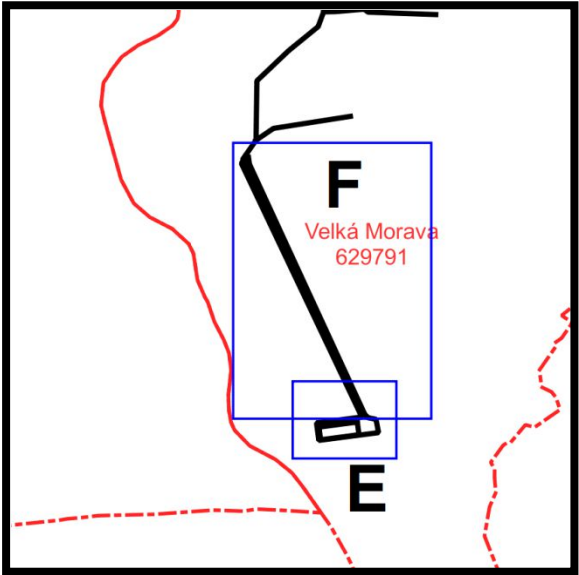

Zaměřil :	Zbyněk Bureš		Zbyněk Bureš Železná 135, 793 26 Vrbno p.P. email: bureš.zbynek@email.cz tel.: + 420 731 916 361	
Vyhotovil :	Zbyněk Bureš			
Ověřil:	Ing. Martin Holinka			
Okres: Ústí nad Orlicí	Obec: Dolní Morava	K.ú.: Dolní Morava	Datum	07/2025
Objednate IMOS Brno a.s., Olomoucká 704/174, 627 00 Brno			Čís. zakázky	2023006
Dokumentace skutečného provedení stavby - objekt ČOV -			Měřítko	1:300
			Souř. systém	S-JTSK
			Výšk. systém	Bpv
			Formát	A3
Název přílohy:			Čís. Přílohy	Čís. Soupravy
situační výkres E			1	3