



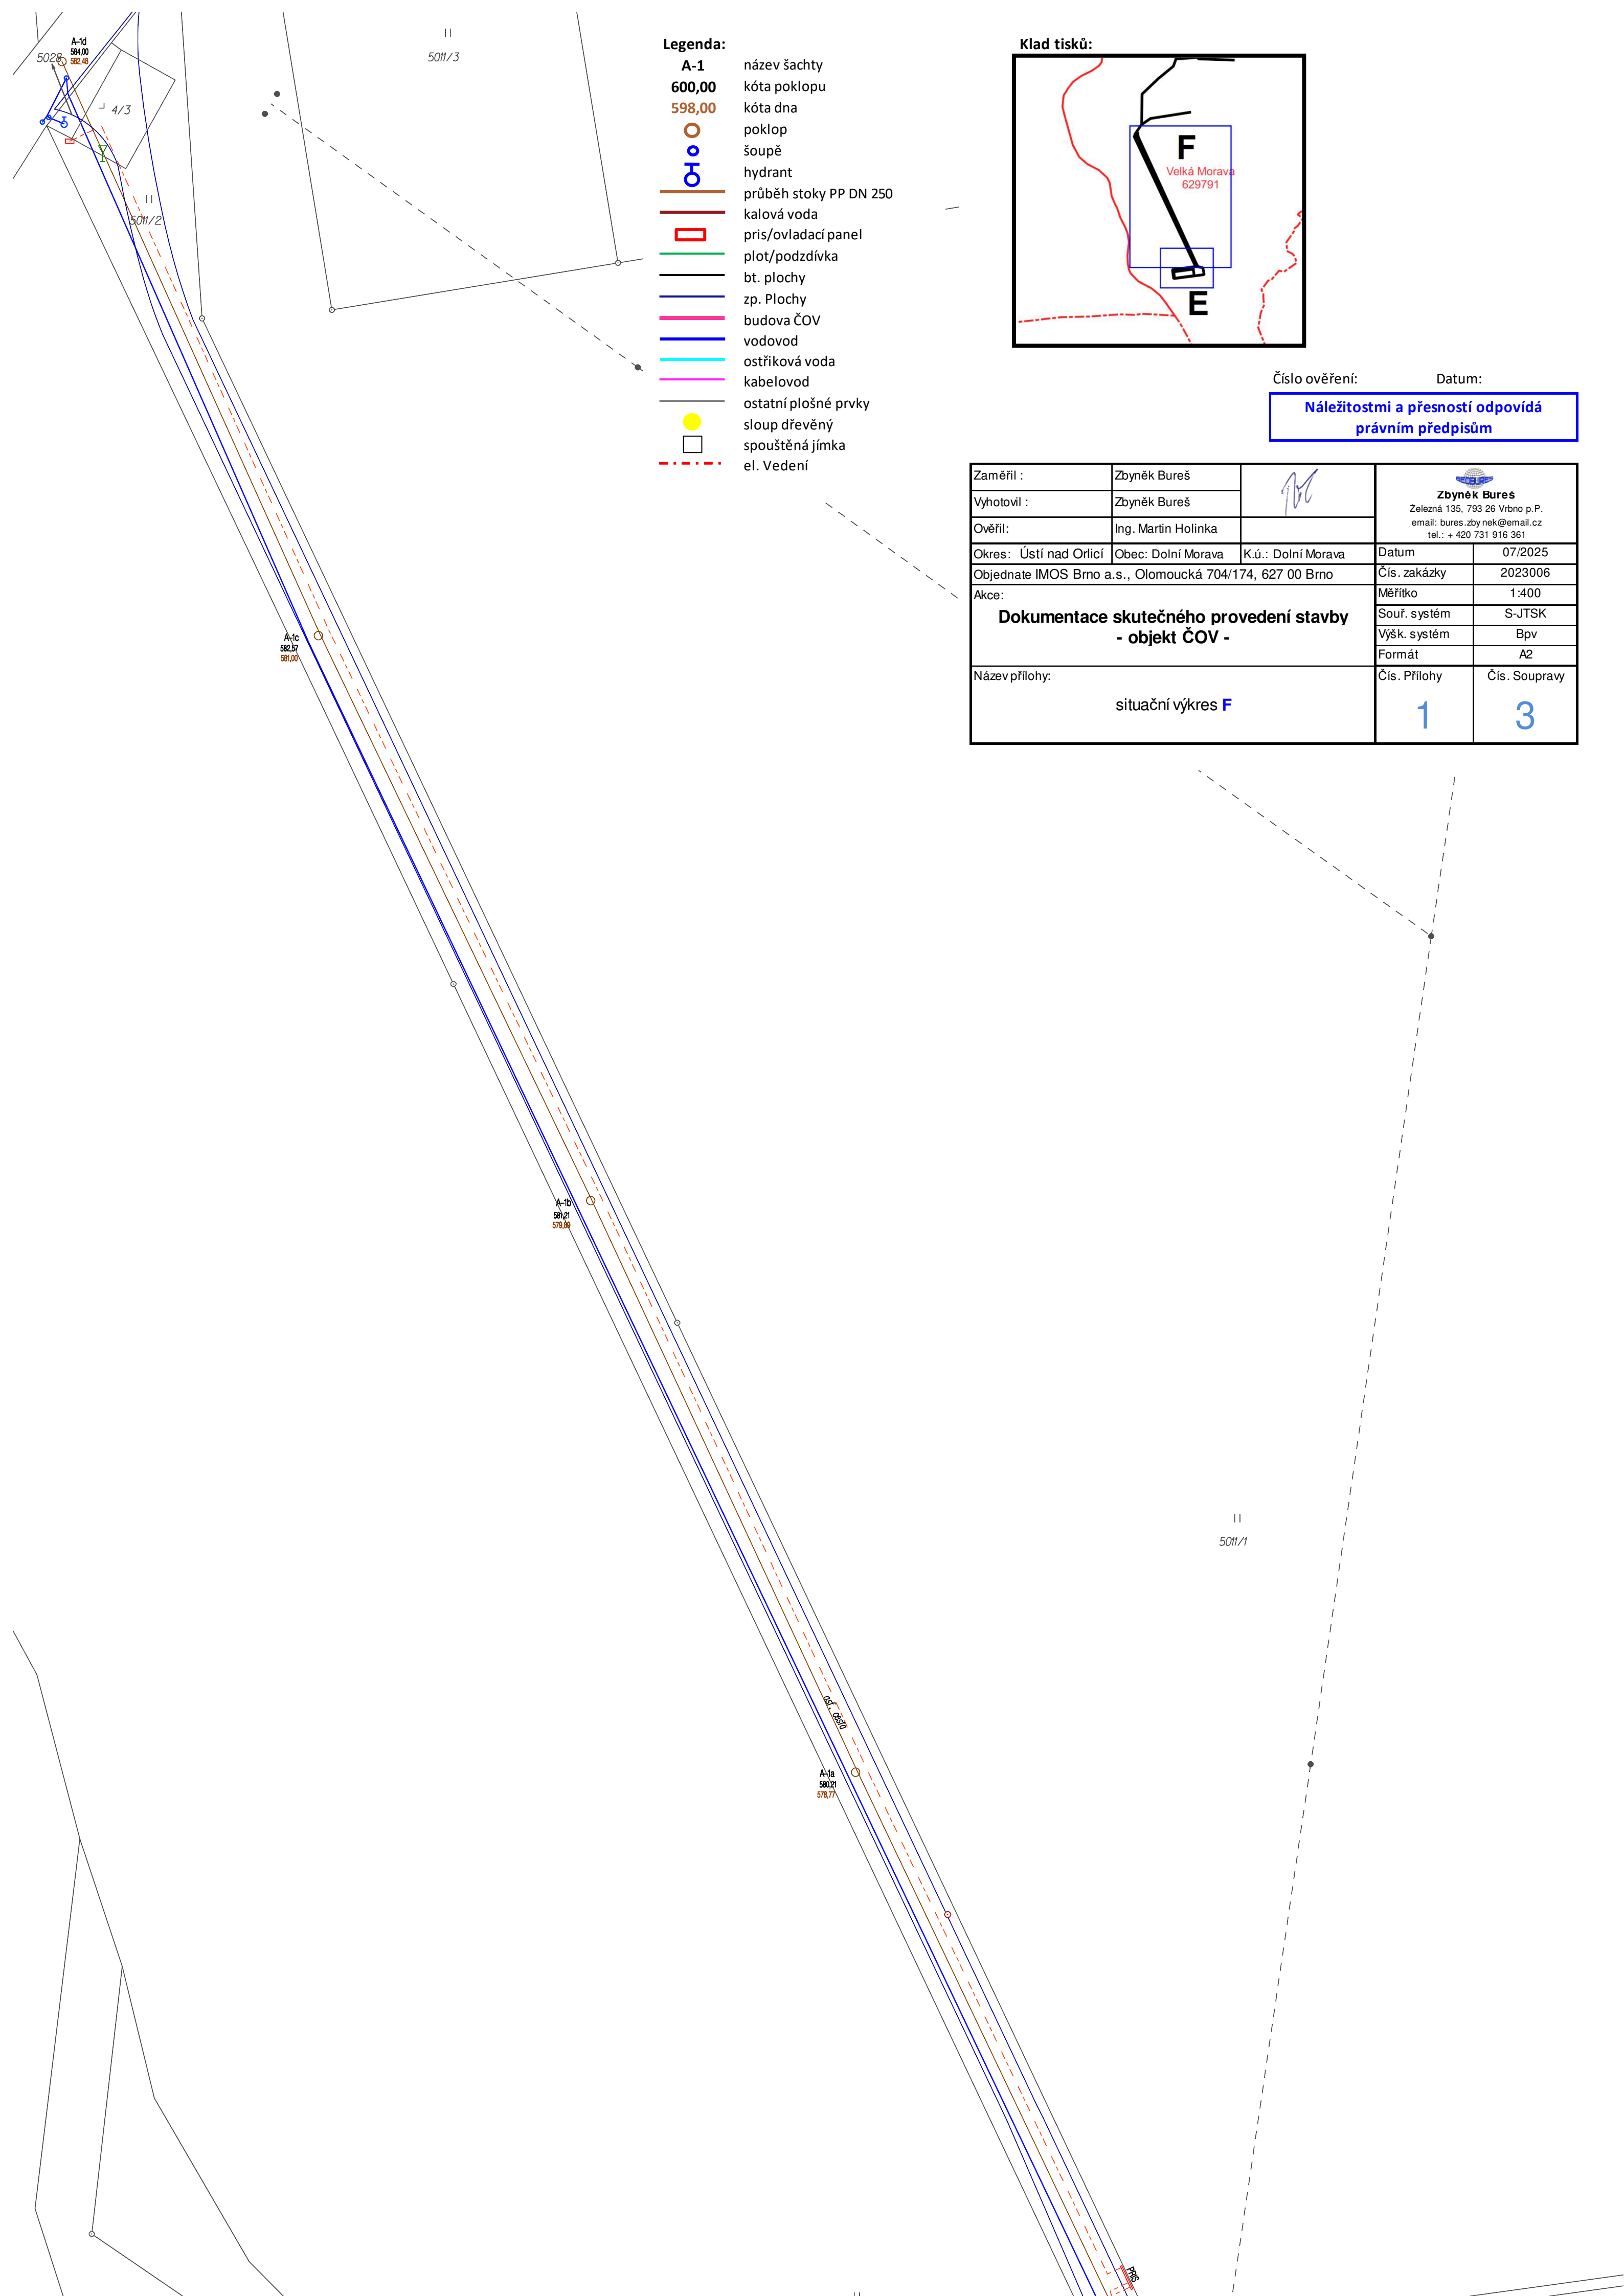

- Legenda:**
- A-1 název šachty
 - 600,00 kóta poklopu
 - 598,00 kóta dna
 - poklop
 - šoupě
 - hydrant
 - průběh stoky PP DN 250
 - kalová voda
 - pris/ovladací panel
 - plot/podzdívka
 - bt. plochy
 - zp. Plochy
 - budova ČOV
 - vodovod
 - ostříkovaná voda
 - kabelovod
 - ostatní plošné prvky
 - sloup dřevěný
 - spouštěná jámka
 - - - el. Vedení

Klad tisků:

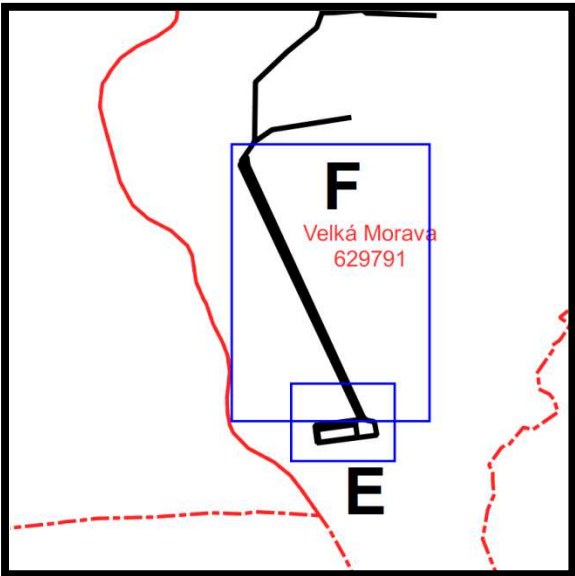

Číslo ověření: Datum:

Náležitostmi a přesností odpovídá
právním předpisům

Zaměřil :	Zbyněk Bureš		Zbynek Bures Železná 135, 793 26 Vrbno p.P. email: bures.zbynek@email.cz tel.: + 420 731 916 361	
Vyhotovil :	Zbyněk Bureš			
Ověřil:	Ing. Martin Holinka			
Okres: Ústí nad Orlicí	Obec: Dolní Morava	K.ú.: Dolní Morava	Datum	07/2025
Objednate IMOS Brno a.s., Olomoucká 704/174, 627 00 Brno			Čís. zakázky	2023006
Akce: Dokumentace skutečného provedení stavby - objekt ČOV -			Měřítko	1:400
			Souř. systém	S-JTSK
			Výšk. systém	Bpv
			Formát	A2
Název přílohy:			Čís. Přílohy	Čís. Soupravy
situační výkres F			1	3