


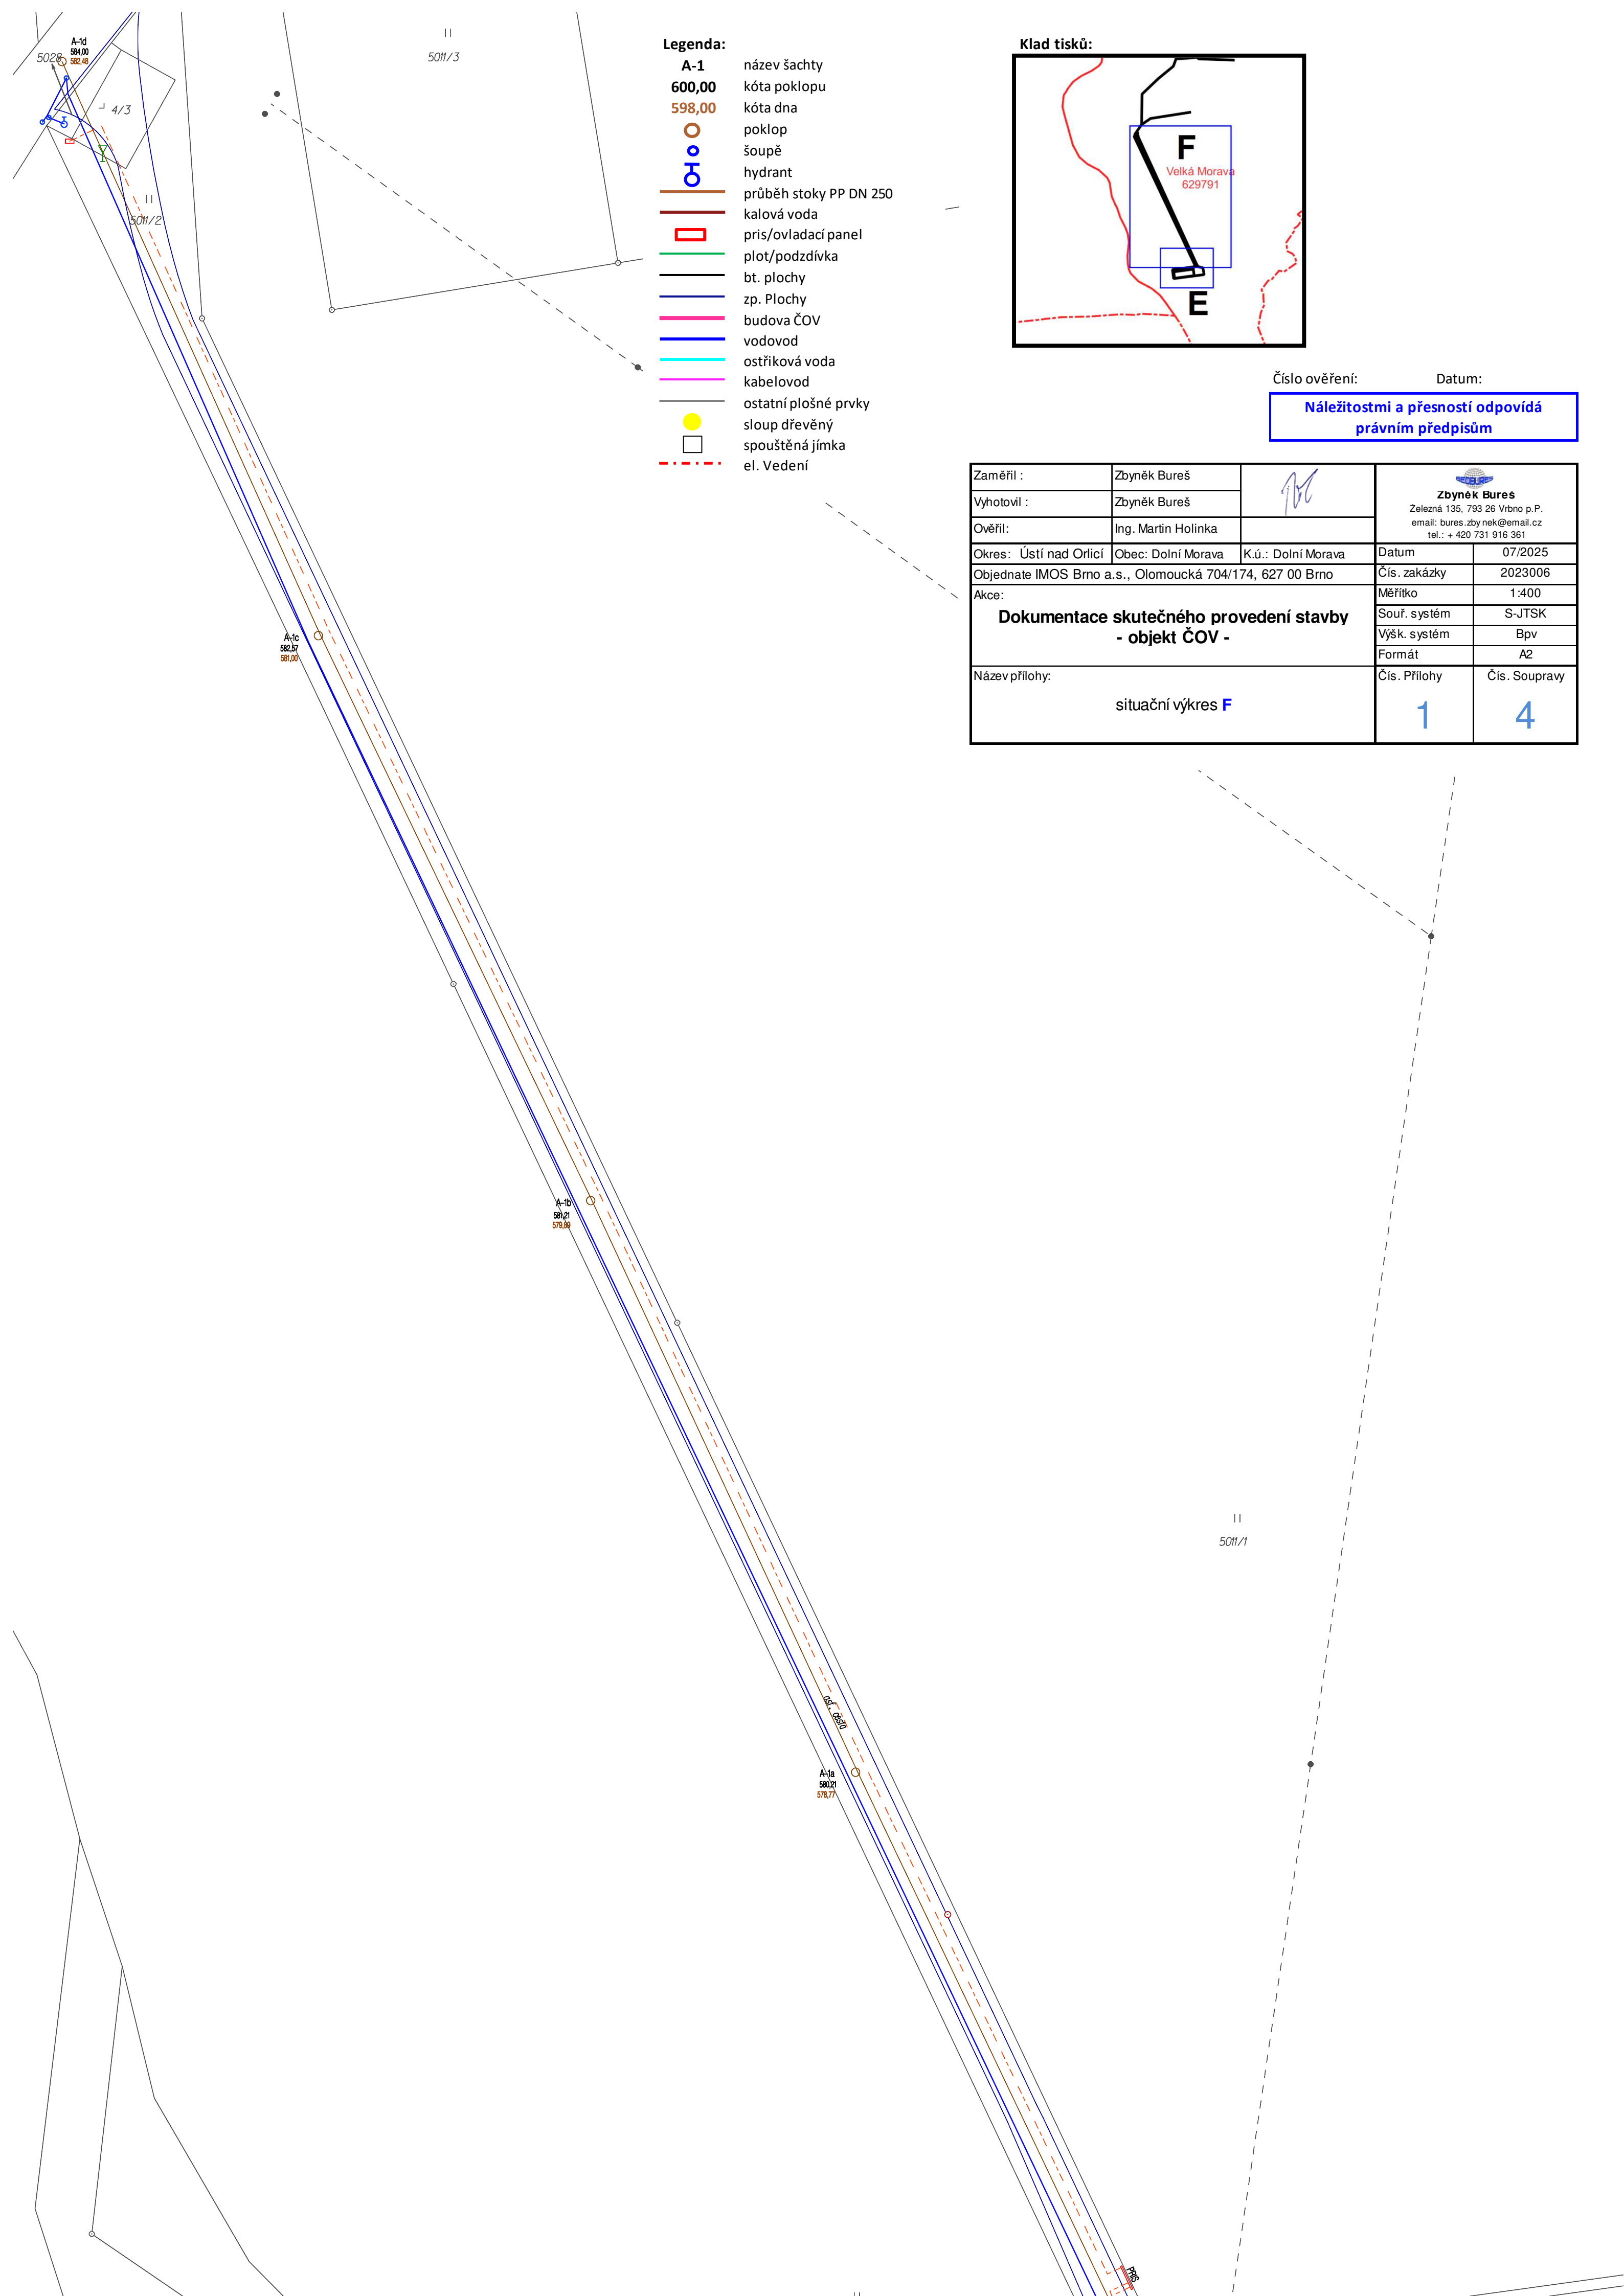

- Legenda:
- A-1

600,00

598,00
- název šachty

kóta poklopu

kóta dna

poklop

šoupě

hydrant

průběh stoky PP DN 250

kalová voda

pris/ovladací panel

plot/podzdívka

bt. plochy

zp. Plochy

budova ČOV

vodovod

ostřiková voda


kabelovod

ostatní plošné prvky

sloup dřevěný

spouštěná jímka

el. Vedení

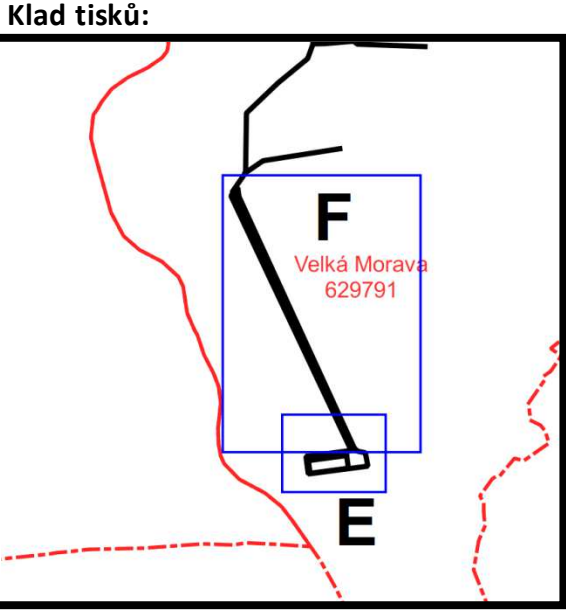

Číslo ověření: Datum:

Náležitostmi a přesností odpovídá
právním předpisům

Zaměřil :	Zbyněk Bureš		Zbynek Bures Železná 135, 793 26 Vrbno p.P. email: bures.zbynek@email.cz tel.: + 420 731 916 361	
Vyhotovil :	Zbyněk Bureš			
Ověřil:	Ing. Martin Holinka			
Okres: Ústí nad Orlicí	Obec: Dolní Morava	K.ú.: Dolní Morava	Datum	07/2025
Objednate IMOS Brno a.s., Olomoucká 704/174, 627 00 Brno			Čís. zakázky	2023006
Akce: Dokumentace skutečného provedení stavby - objekt ČOV -			Měřítko	1:400
			Souř. systém	S-JTSK
			Výšk. systém	Bpv
			Formát	A2
Název přílohy:			Čís. Přílohy	Čís. Soupravy
situační výkres F			1	4