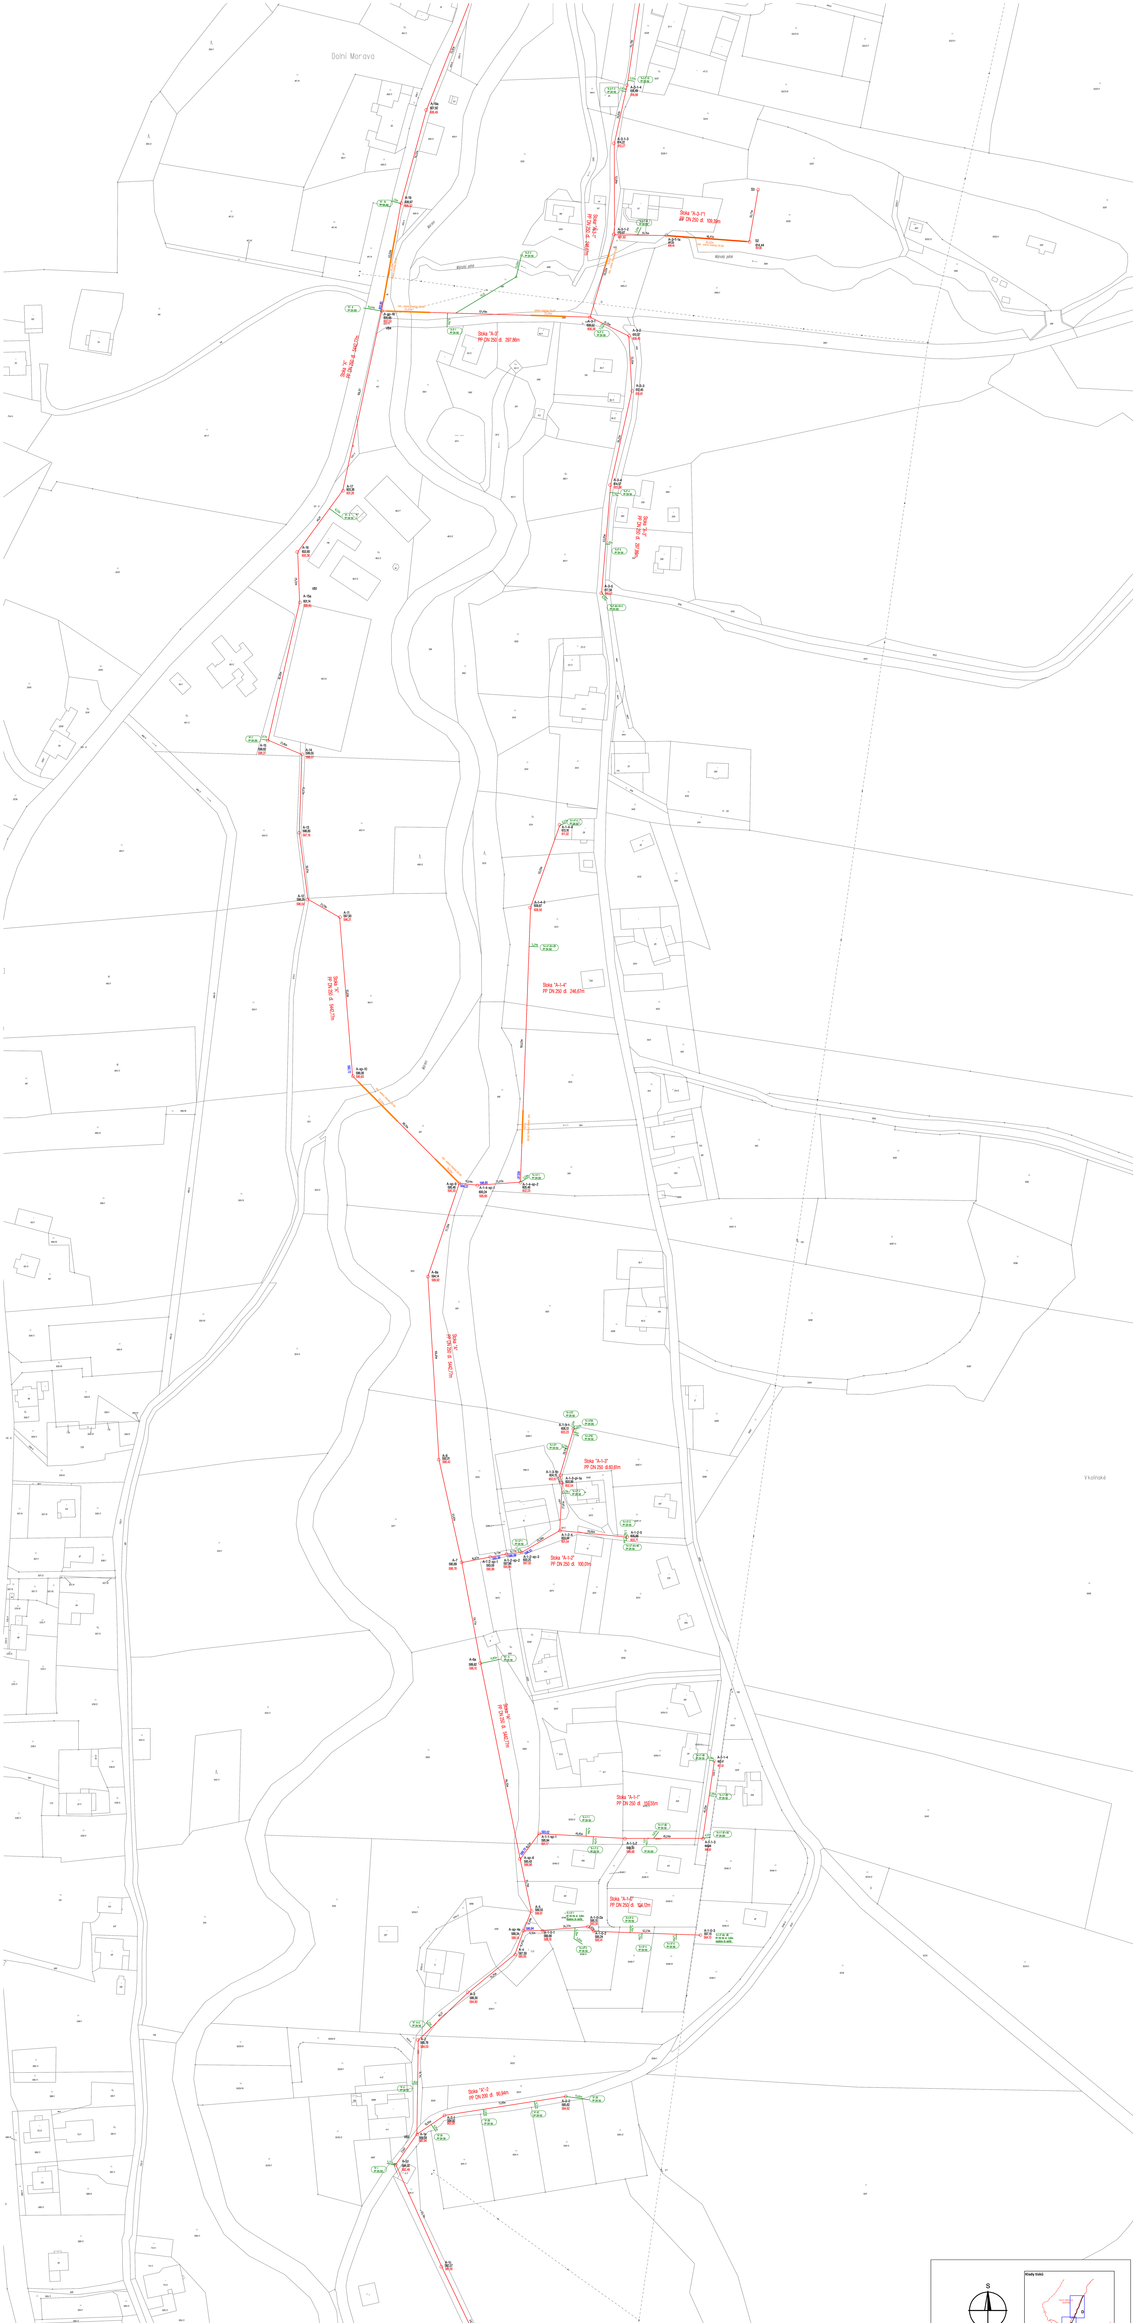

S

Legenda

A-1 - nápis šachty
A-pl-45 - označení plastové šachty
A-ge-6 - označení ocelobetónové šachty
600,00 - kóta poklopu
599,00 - kóta dna ocelobetónové šachty
599,00 - kóta dna
- poklop
- přípojná stoka PP DN 250
- přípojná ocelobetónová šachta
- přípojka

Hlavní trasa

Číslo vodiče: Datum:

Náležitosti a přesnost odpovídá grafickým předpisům

Zakazník:	Obecná Bystré		**VODA** Zvonek Vik Bystré s.r.o. Bystré 1, 569 43 Bystré IČO: 17 124 753
Vypracoval:	Obecná Bystré		
Kontrola:	Ing. Marcel Kovačina		
Obec:	Dolní Morava	Katastr:	Dolní Morava
Zakázka:	Dolní Morava - Výstřelka	Zpracovatel:	Ing. Jan Kovačina
Zakázkové číslo:	2020/0006	Zpracováno dne:	10/2020
Dokumentace skutečného provedení stavby		Měřítko:	1:400
		Počet listů:	5 (75x)
		Číslo výkresu:	A
		Číslo přílohy:	Dokumentace
Název přílohy:		Čís. listu:	Čís. listů:
situační výkres A		1	1