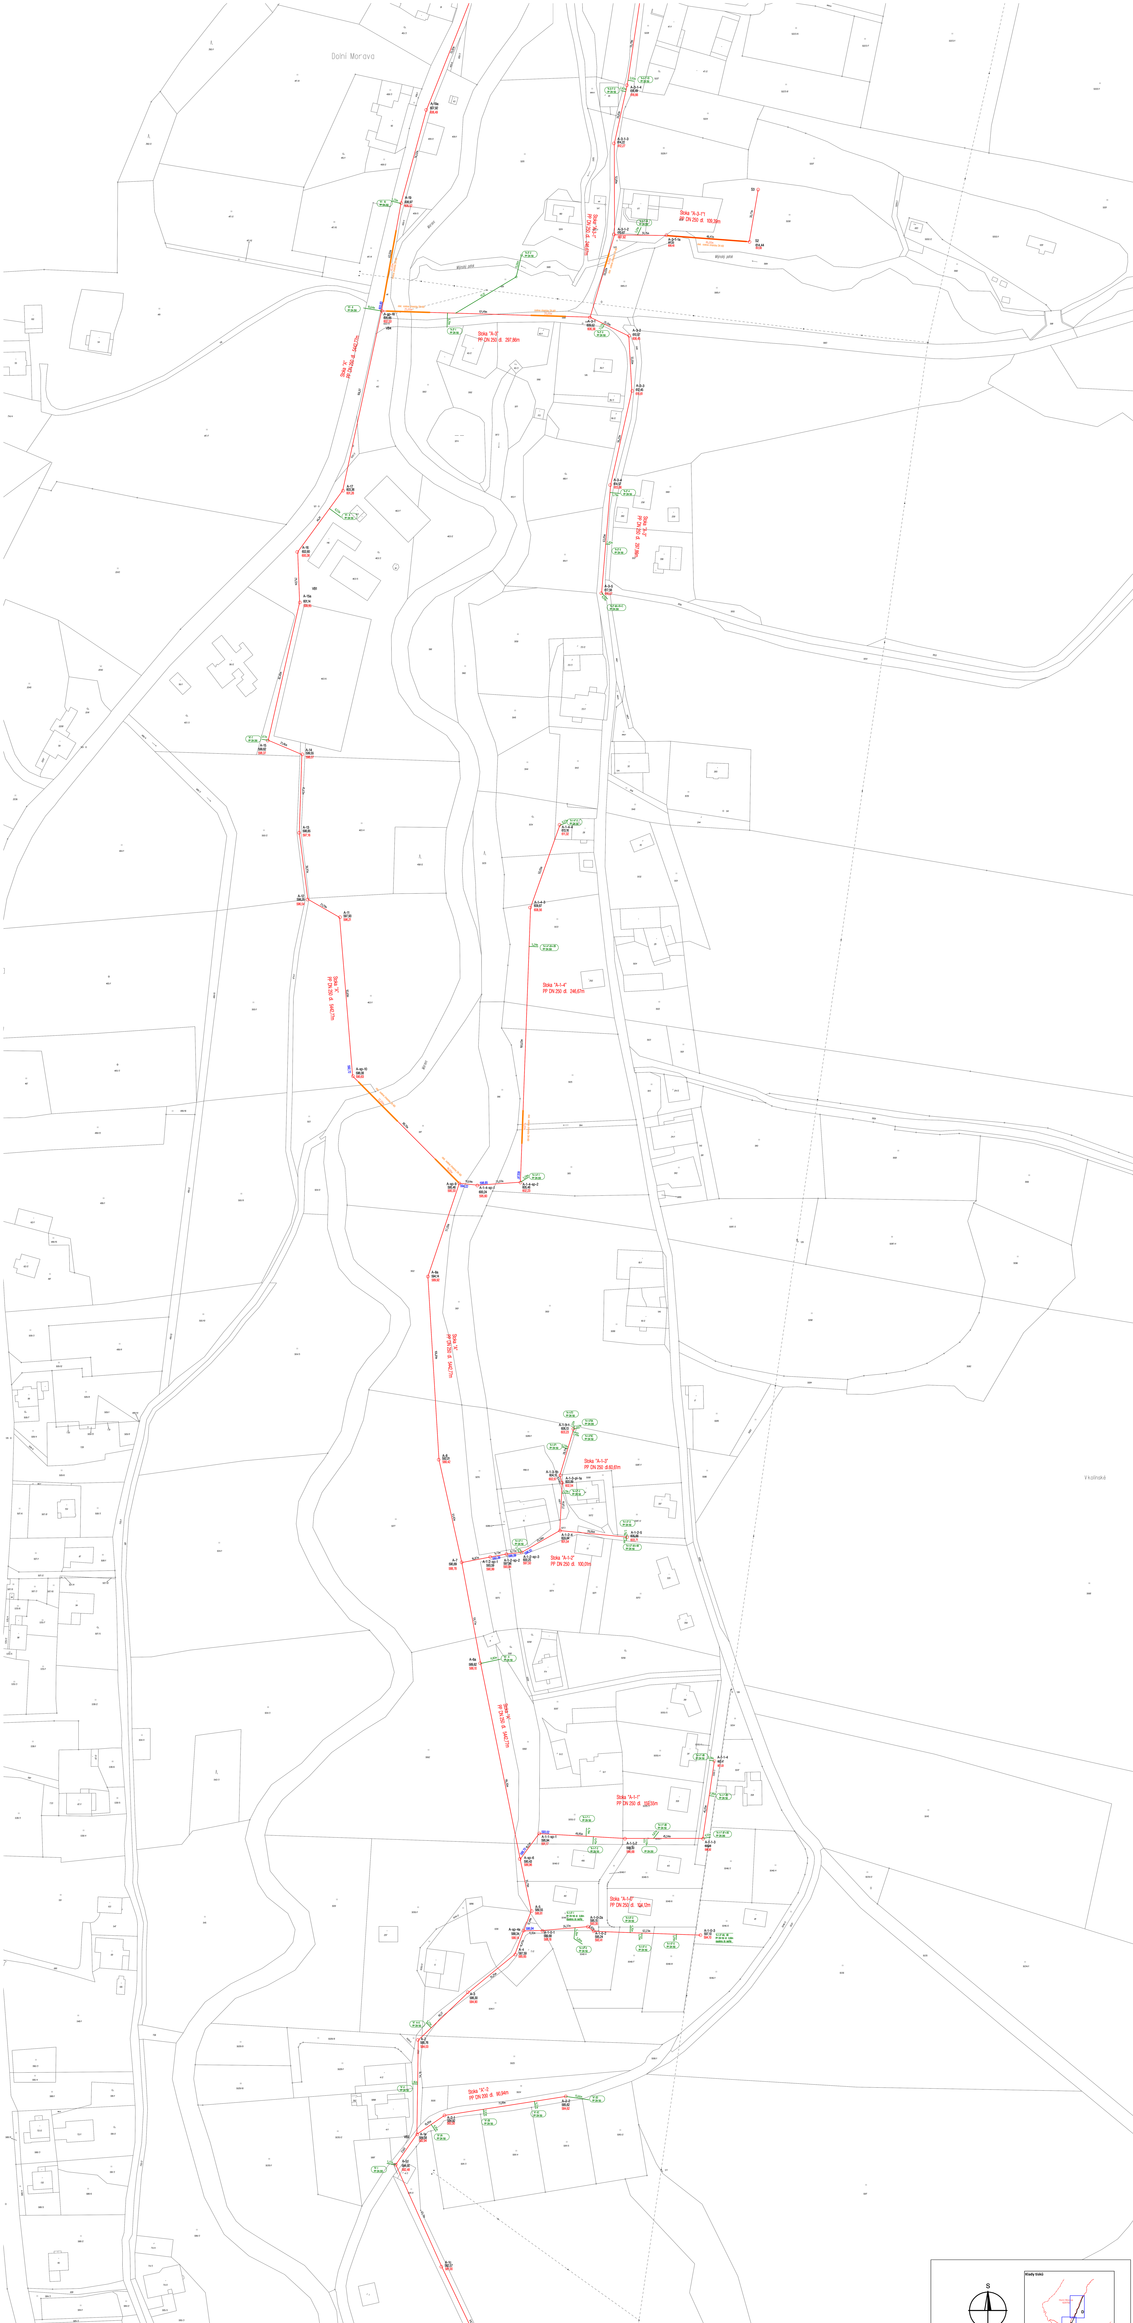

Legenda

- **A-1** - nápis šachty
- **A-pl-45** - označení platové šachty
- **A-p-6** - označení spadišťové šachty
- **600,00** - kóta přítoku
- **599,00** - kóta dna spadišťové šachty
- **599,00** - kóta dna
- - přípojka
- - přípojka stoky PP DN 250
- - přípojka
- - přípojkové šachty
- - přípojka

Stoky DN50

Firma vydává: Datum:

Náležitosti a přesnost odpovídá grafickým předpisům

Kontroloval:	Ing. Petra Kovačiková		
Kraj:	Pardubický	Okres:	Ústí nad Orlicí
Katastrální území:	Dolní Morava, Výstřelka	Parc. č.:	Dle zaměření
Dokumentace skutečného provedení stavby		Datum:	1.4.22
		Stupeň projekt:	D-PDSP
		Stupeň zakázky:	DSPS
		Vypracoval:	Obytná Bunkl
Název výkresu:		Ing. Petra:	Ing. Kovačiková
situační výkres A		1	2